



PŮDORYS 4NP
M 1:50

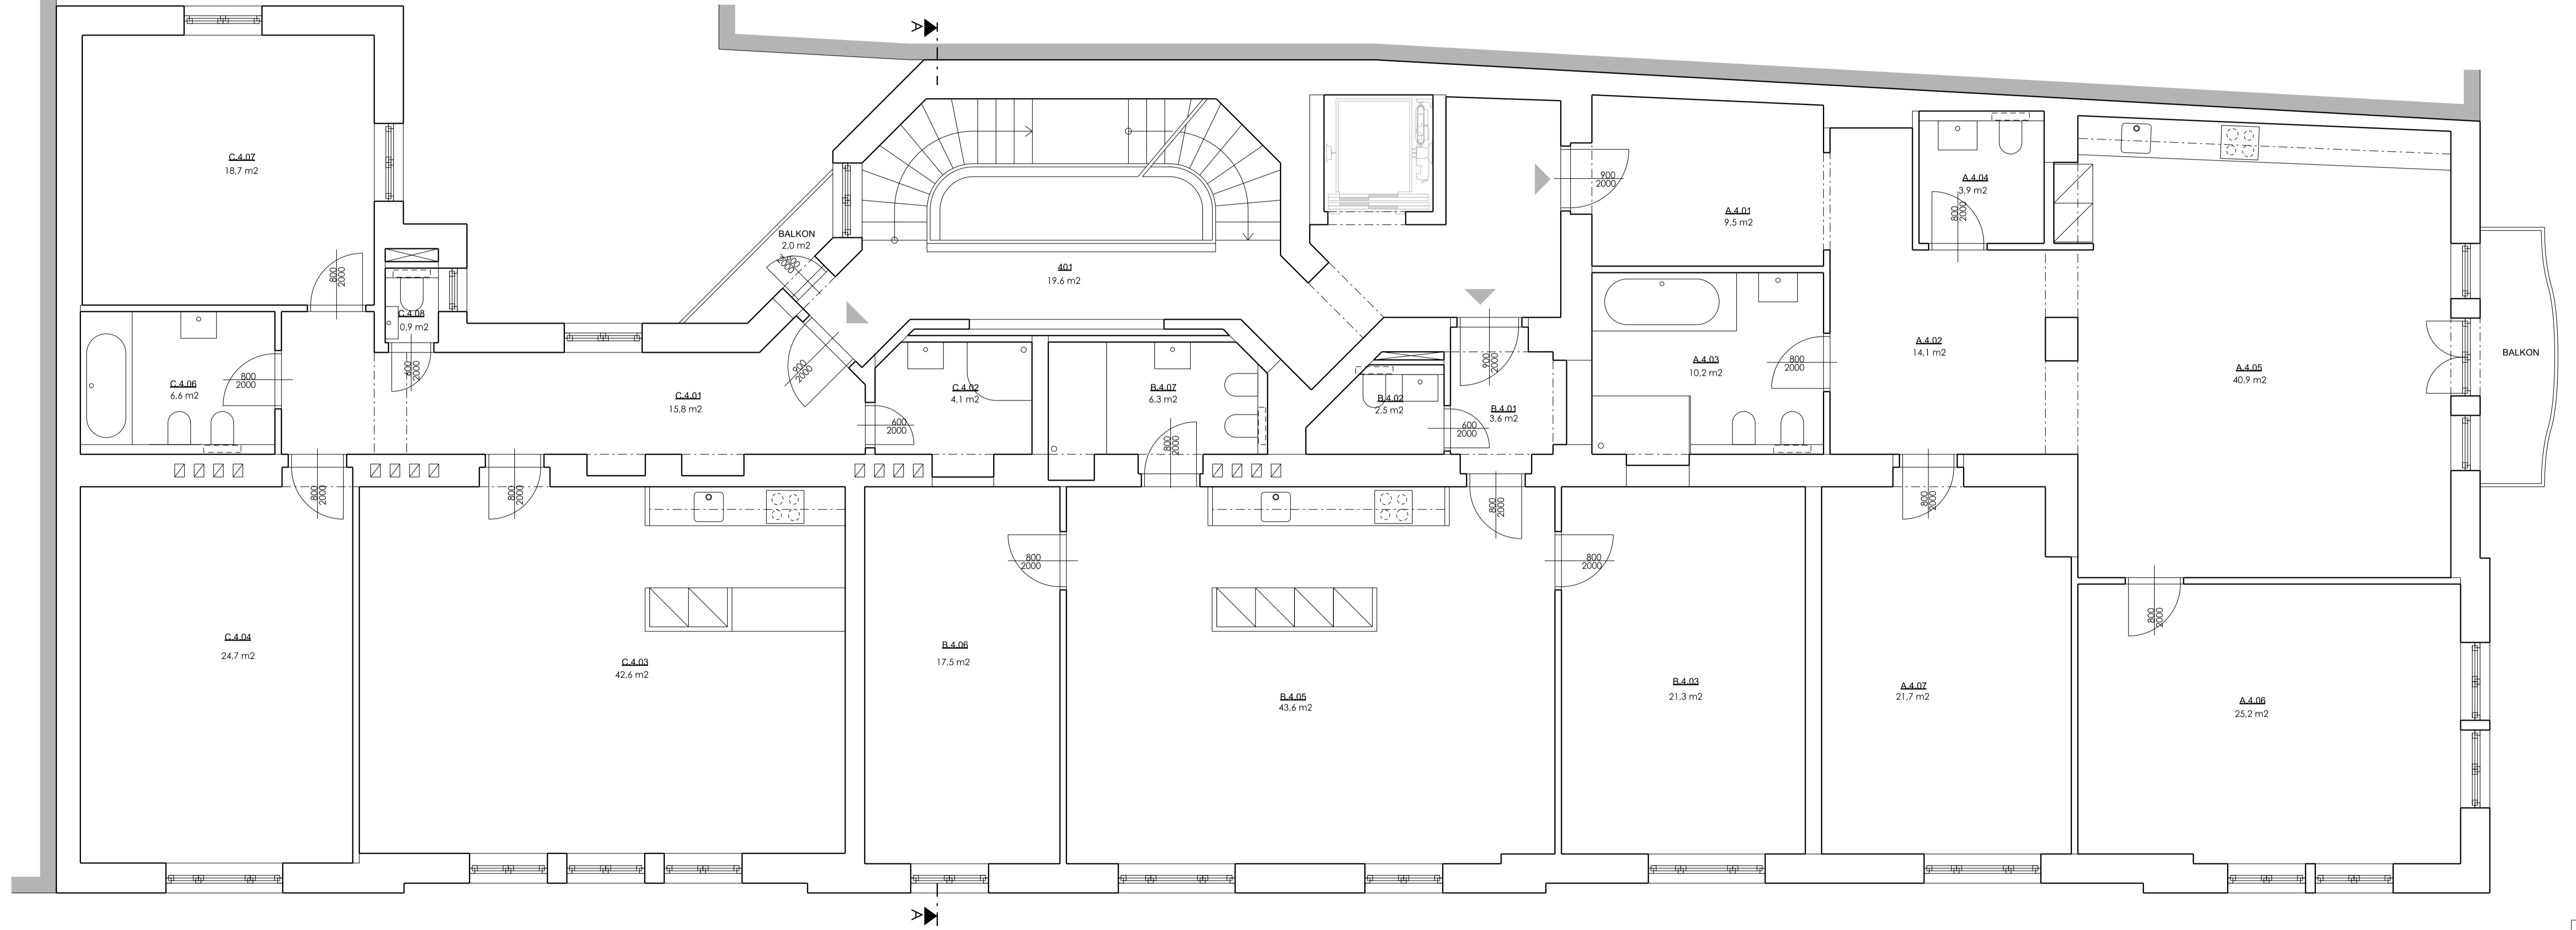

Souřadný systém JTSK. Výškový systém místní		GENERALNÍ PROJEKTANT:	
ANEC:	STAVEBNÍ ÚPRAVY DOMU č.p. 133 kat. území Opava-Město 413933, parc. č. 300	 MAP architekti Bubenská 1, Praha 7 tel: 777 051 203 email: atelier@map.cz www.map.cz	
INVESTOR:	Ing. Petr Hradil, Erich Bergmann U Zámku 42/1, 700 30 Ostrava, Zábřeh	tel: 777 051 203 email: atelier@map.cz www.map.cz	
ZODP. PROJEKTANT:	Ing. arch. Martin Poláček ČKA 03448, Evropská 674, 160 00 Praha 6 tel: 775 932 029, email: martin.polacek@map.cz	C. PARE:	
PROJEKTANT ČÁSTI:	Ing. Kamil Kavan Lidická 590, 747 41 Hradec nad Moravicí tel: 777 051 203, email: kamil.kavan@gmail.com		
STUPEŇ:	Dokumentace skutečného provedení	DATUM: 06/2014	
PROFESE:	D.1.1. - Architektonicko - stavební řešení	MĚŘÍTKO: 1:50	
VYKRES:	PŮDORYS 4NP	C. VYKRES: D.1.1.05	